



ALLMÄNT:
KULÖRER ENL. UTFV. FÄRGSÄTTNING.

MATERIAL:
FASADER PUTSAS

VÅN 1 MOT EVENEMANGSGATAN OCH
VÅN 4 MOT ARENATORGET UTFÖRS I
GRANITKERAMIK. VID ENTRÉPARTIER
GES KONSTNÄRLIGT UTTRYCK.

BALKONGER INGLASAS,
FRONTER VARIERAR I GESTALTNING.

FASADGLASPARTIER ANVÄNDS.

KULÖRER/ MATERIAL:

1. PUTS, VIT
2. PUTS, MÖRKGRÅ
3. PUTS, LJUSGRÅ
4. PUTS, GRÖN
5. GRANITKERAMIK 1, MÖRKGRÅ
6. GRANITKERAMIK 2, GRÖN
7. GRANITKERAMIK 3, VIT
8. FASADGLAS PARTI 1, MÖRKGRÅ
9. FASADGLAS PARTI 2, "BLIND" FÖNSTER
10. BALKONG 1, KLARGLAS BALKONGFRONT
11. BALKONG 2, VIT BALKONGFRONT
12. BALKONG 3, LJUSGRÅ BALKONGFRONT
13. BALKONG 4, MÖRKGRÅ PINNRÄCKESFRONT
14. BALKONG 5, MÖRKGRÅ BALKONGFRONT
15. BALKONG 6, ÖPALGLAS
16. BALKONG 7, SKIVA/ GLASFRONT
17. FASADGLAS PARTI 3, LJUSGRÅ

BET	ANT	ÄNDRINGEN AVSER	DATUM	SIGN

RELATIONSHANDLING

BRF PRESSLÄKTAREN,
HUS 3 HÖGAUSEN
KV NATIONALARENAN, STADSDEL
JÄRVA & RASUNDA I SOLNA STAD



ARKITEKTER ENGSTRAND OCH SPEEK AB


A	ARKITEKTER ENGSTRAND OCH SPEEK AB GÄVLIGATAN 12A, 113 30 STOCKHOLM	TEL: 08-545 68 460 FAX: 08-662 51 96
K	BYGGTEKNIK AB BOX 1150, 101 35 GÄVLE	TEL: 026-65 89 40 FAX: 026-14 06 08
V	BRANDIA MIKROFÄNÄNGEN 28, 126 81 STOCKHOLM	TEL: 08-602 21 23
VS	KETAB KÖLVÄGEN 12, 721 32 VÄSTERÅS	TEL: 021-12 80 20
E	FOBE ELEKTRISKA AB MÖLLERSVÄRDSGATAN 12, 754 50 UPPSALA	TEL: 0703-71 30 32
M		

UPPDRAG NR	2016-01-18	RITAD AV VH & SL	HANDLÄGGARE SL
DATUM	2016-01-18	ANSVARIG ÖLLE DAHLKILD	

NYBYGGNADS BOSTADSHUS

HUS 3, ELEVATION VÄSTER, FÄRG

SKALA 1:100 (A1) 1:200 (A3)	NUMMER A40.3-3020	BET
-----------------------------------	----------------------	-----

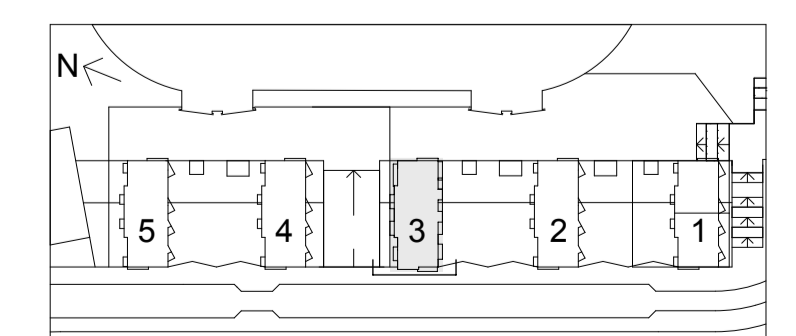

ORIENTERINGSFIGUR