

ALLMÄNT:
KULÖRER ENL. UTV. FÄRGSÄTTNING.

MATERIAL:
FASADER PUTSAS

VÅN 1 MOT EVENEMANGSGATAN OCH
VÅN 4 MOT ARENATORGET UTFÖRS I
GRANITKERAMIK. VID ENTRÉPARTIER
GES KONSTNÄRLIGT UTTRYCK.

BALKONGER INGLASAS,
FRONTER VARIERAR I GESTALTNING.

FASADGLASPARTIER ANVÄNDS.

KULÖRER/ MATERIAL:

1. PUTS, VIT
2. PUTS, MÖRKGRÅ
3. PUTS, LJUSGRÅ
4. PUTS, GRÖN
5. GRANITKERAMIK 1, MÖRKGRÅ
6. GRANITKERAMIK 2, GRÖN
7. GRANITKERAMIK 3, VIT
8. FASADGLAS PARTI 1, MÖRKGRÅ
9. FASADGLAS PARTI 2, "BLIND" FÖNSTER
10. BALKONG 1, KLÄRGLAS BALKONGFRONT
11. BALKONG 2, VIT BALKONGFRONT
12. BALKONG 3, LJUSGRÅ BALKONGFRONT
13. BALKONG 4, MÖRKGRÅ PINNÄCKESFRONT
14. BALKONG 5, MÖRKGRÅ BALKONGFRONT
15. BALKONG 6, OPALGLAS
16. BALKONG 7, SKIVA/ GLASFRONT
17. FASADGLAS PARTI 3, LJUSGRÅ

BET	ANT	ÄNDRINGEN AVSER	DATUM	SIGN
-----	-----	-----------------	-------	------

RELATIONSHANDLING

BRF PRESSLÄKTAREN,
HUS 3 HÖGAUSEN
KV NATIONALARENAN, STADSDEL
JÄRVA & RASUNDA I SOLNA STAD



ARKITEKTER ENGSTRAND OCH SPEEK AB

A	ARKITEKTER ENGSTRAND OCH SPEEK AB	TEL: 08-545 68 460
	GÄVLLEGATAN 12A, 113 30 STOCKHOLM	FAK: 08-662 51 96
K	BYGGTEKNIK AB	TEL: 026-65 89 40
	BOX 1150, 101 35 GÄVLE	FAK: 026-14 06 08
V	BRANDIA	TEL: 08-602 31 23
	MIKROFÖRÄNDRINGEN 28, 126 81 STOCKHOLM	
VS	KETAB	TEL: 021-12 80 20
	KÖLVÄGEN 15, 721 32 VÄSTERÅS	
E	FORES ELEKTRISKA AB	TEL: 0703-71 30 32
	MÖLLERSVÄRDSGATAN 12, 754 50 UPPSALA	
M		

UPPDRAG NR	RITAD AV	HANDLÄGGARE
------------	----------	-------------


DATUM	ANSVARIG	ÖLLE DAHLKILD
-------	----------	---------------

NYBYGGNADS BOSTADSHUS

HUS 3, ELEVATION NORR, FÄRG

SKALA	NUMMER	BET
-------	--------	-----

1:100 (A1)	A40.3-3030	
1:200 (A3)		

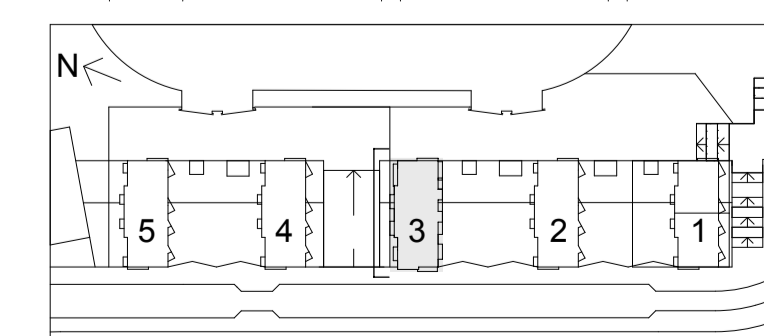

ORIENTERINGSFIGUR