


PLAN 20 PLAN 19

Önskar inglasas. Glas sätts i dom grönmarkerade ytorna bakom existerande gytorna bakom existerande glas och räcke för minsta möjliga visuella påverkan..

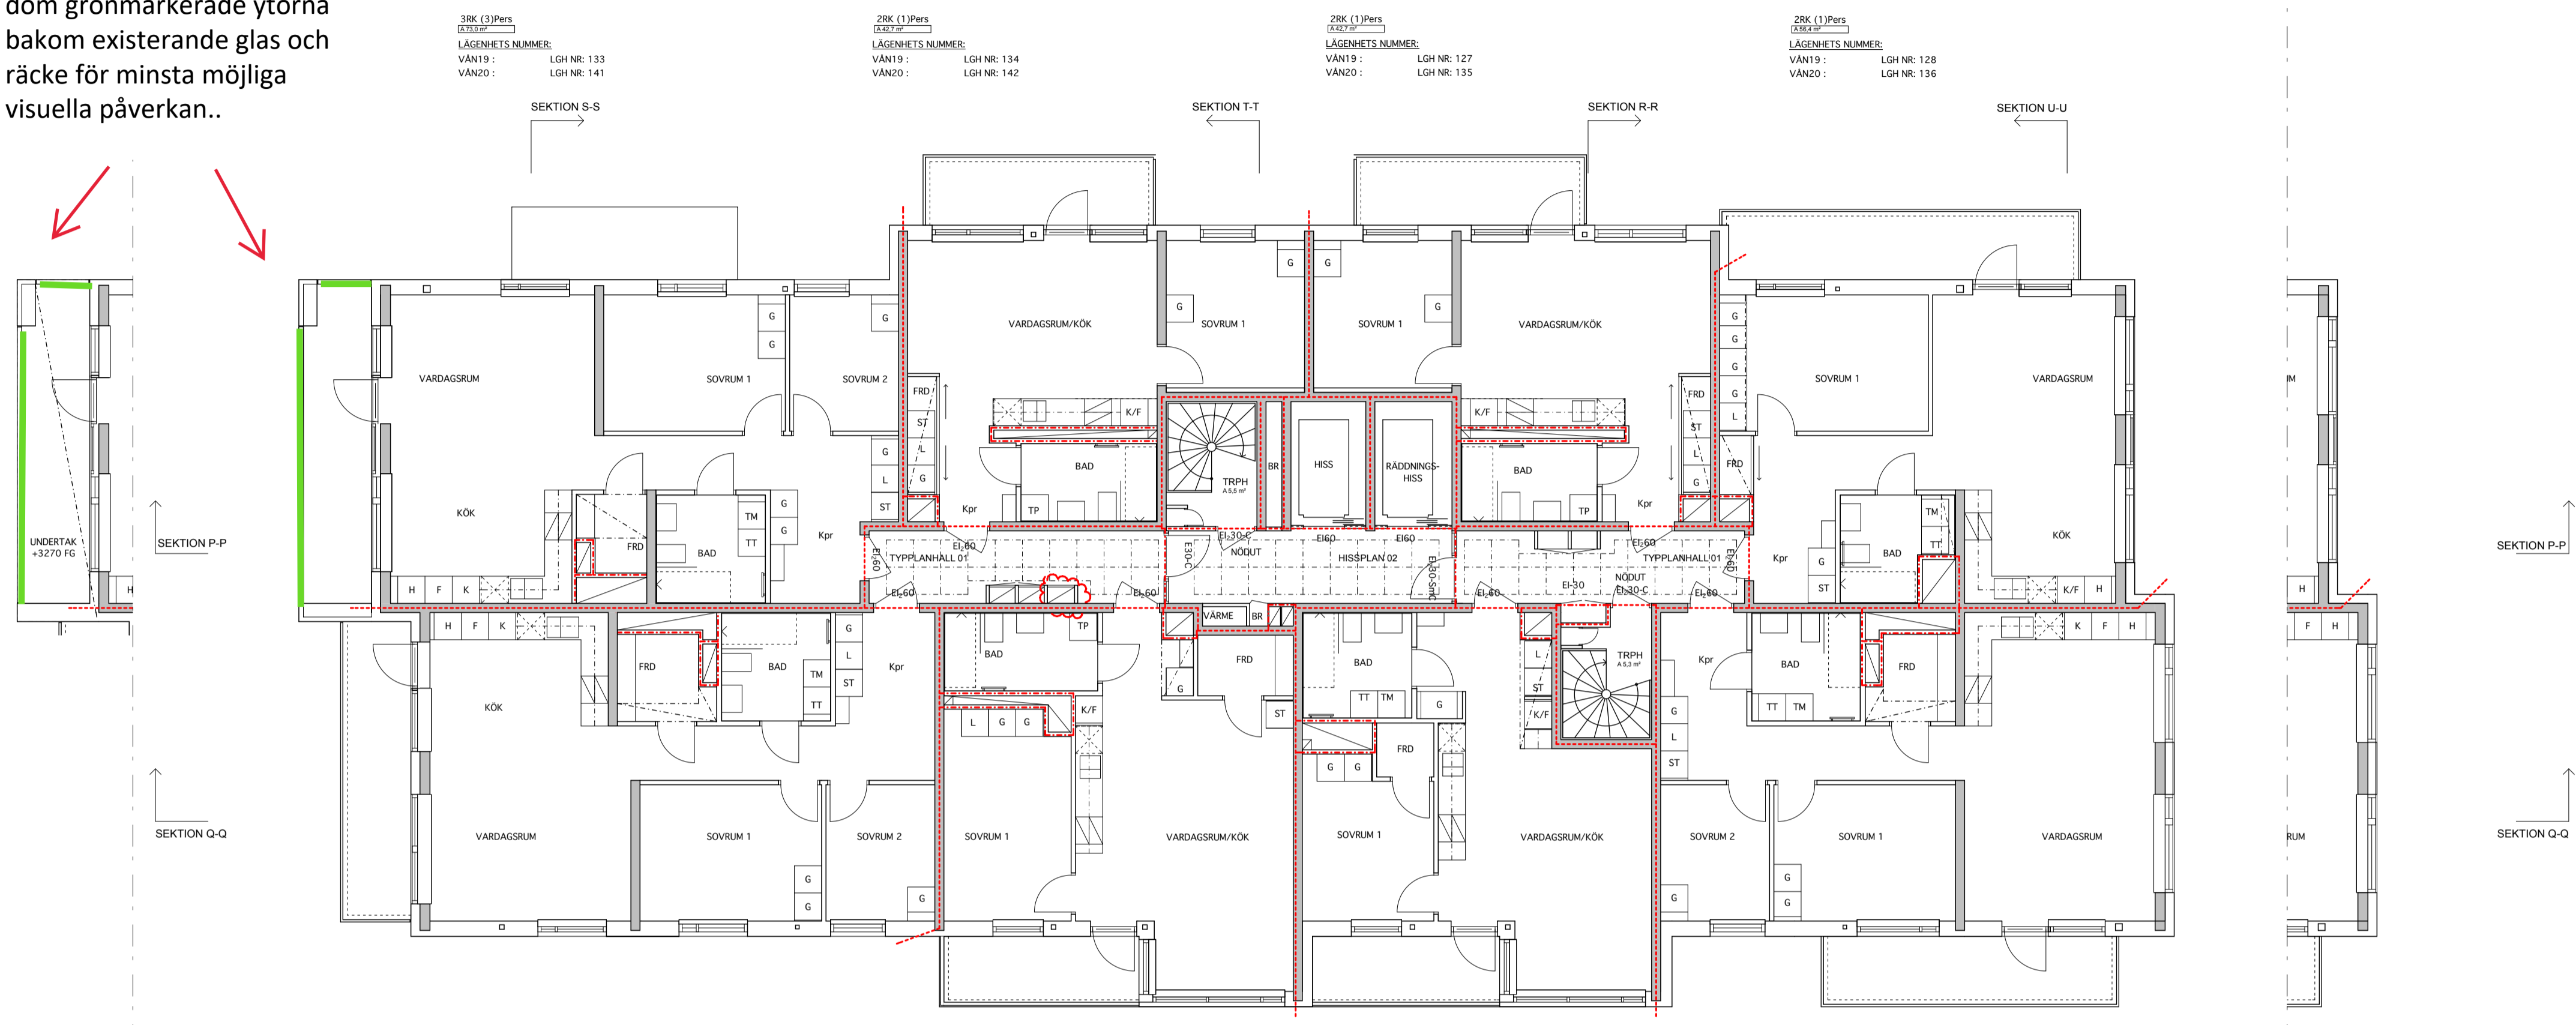

**FÖRESKRIFTER:**  
 ALLA MÅTT ÄR I mm.  
 MÅTT KONTROLLERAS PÅ PLATS.

**HÄNVISNINGAR:**

**FÖRKLARINGAR:**

- BRAND:**
- BRANDVÄGG REI 90-M
  - - - BRANDCELLSGRÄNS EI 60
  - · - - BRANDCELLSGRÄNS EI 30 / E30
  - · - - BRANDCELLSGRÄNS EI 15
- ALLMÄNT**
- ANGER TAKINKLÄDNAD/ UNDERTAK HÖJD 2200 MM OM EJ ANNAT ANGES
  - ANGER LJUDABSORBERENTER I TRAPPHUS
  - TM ANGER INFÄLLD TORKMATT I RAM

BET	ANT	ÄNDRINGEN AVSER	DATUM	SIGN

**RELATIONSHANDLING**

**BRF PRESSLÄKTAREN,  
 HUS 3 HÖGAHUSEN**  
 KV NATIONALARENAN, STADSDEL JÄRVA & RASUNDA I SOLNA STAD



ARKITEKTER ENGSTRAND OCH SPEEK AB

A	ARKITEKTER ENGSTRAND OCH SPEEK AB GÄVLLEGATAN 12A, 113 30 STOCKHOLM	TEL: 08-545 68 460 FAX: 08-662 51 96
K	BYGGTEKNIK AB BOX 1150, 101 35 GÄVLE	TEL: 026-65 69 40 FAX: 026-14 06 08
V	BRAVIDA MIKROFÄNÄVEN 28, 126 81 STOCKHOLM	TEL: 08-602 31 23
VS	KETAB KÖLVÄGEN 19, 721 32 VÄSTERÅS	TEL: 021-12 80 20
E	POB & ELEKTRISKA AB MÖLLERSVÄRDSGATAN 12, 754 50 UPPSALA	TEL: 0703-71 30 32
M		

UPPDRAG NR	RITAD AV VH & SL	HANDLÄGGARE SL
DATUM	ANSVARIG ÖLLE DAHLKILD	

NYBYGGNADS BOSTADSHUS

PLAN 19-20

SKALA 1:100 (A1) 1:200 (A3)	NUMMER A40.1-3190	BET
-----------------------------------	----------------------	-----

